


PLAN, BOTTENVÅNING
- SKALA 1:400 (A3) -

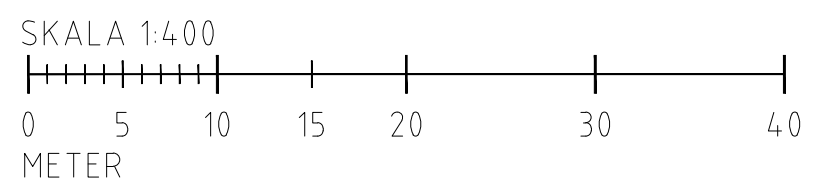

- ▶ KONTRAKTSRITNING
- ▶ FÖRSLAGSRITNING
- ▶ RELATIONS-RITNING
- ▶ ARBETS-RITNING
- ▶ FÖRFRÅGNINGSUNDERLAG
- ▶ BYGGLOVS-RITNING
- ▶ FÖRHANDSKOPIA

BESTÄLLARE		PROJEKTÖR	
Lundagrossisten		ERRWE BYGGKONSULT AB	
UPPRAG NR	RTAD / KONSTRUERAD AV	ADRESS	POSTADRESS
2012	Rolf Walldén	JÄGERSROVÅGEN 151 C, 1 TR.	213 75 MALMÖ
DATUM	HANDLAGARE	TELEFON	MOBIL
2012-10-31	Rolf Walldén	040-611 98 52	070-553 20 90
ANDRANG	NUMMER	KV. KROKSABELN 10	
	12 A 300:401	HELSINGBORGS KOMMUN	
		RELATIONSHANDLING	
		PLAN, BOTTENVÅNING	
		SKALA	REVISION
		1:400 (A3)	

BET	ANT	INRIKTNING	AVSER	SIGN	DATUM
STATUS	RELATIONSHANDLING				
PROJEKT	KV. KROKSABELN 10				
ORIENTERING					