




FASAD MOT SÖDER, LÄROSALSBYGGNAD

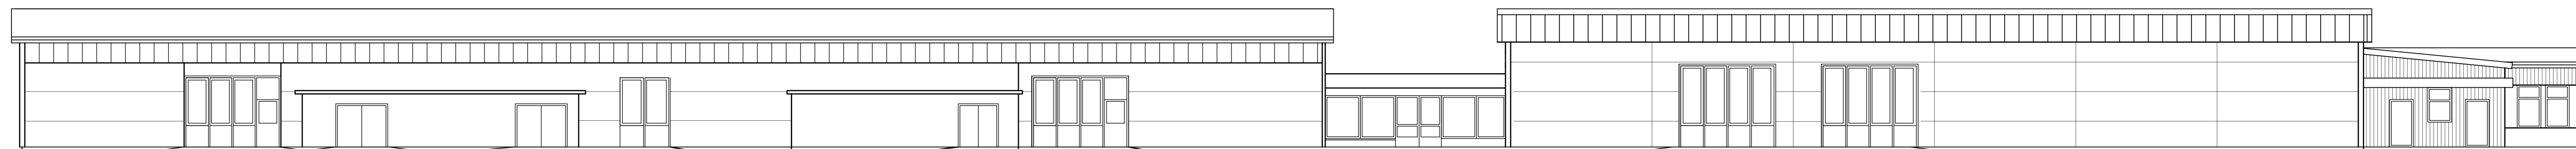


FASAD MOT ÖSTER

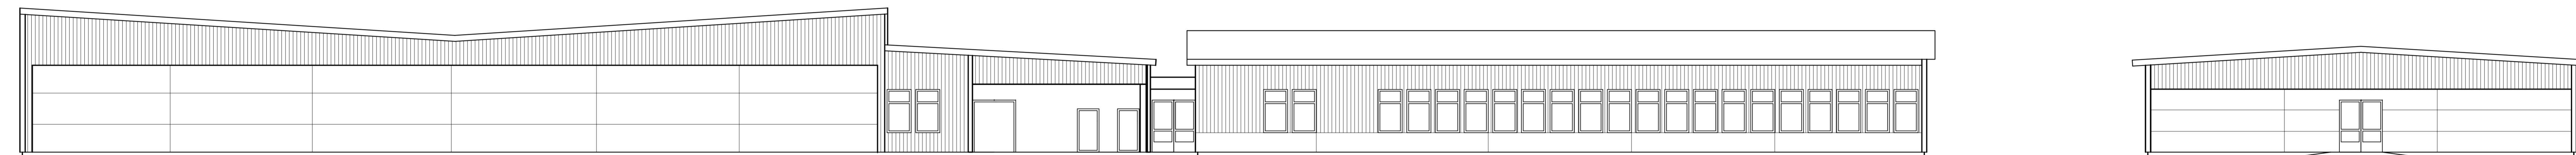

FASAD MOT NORR

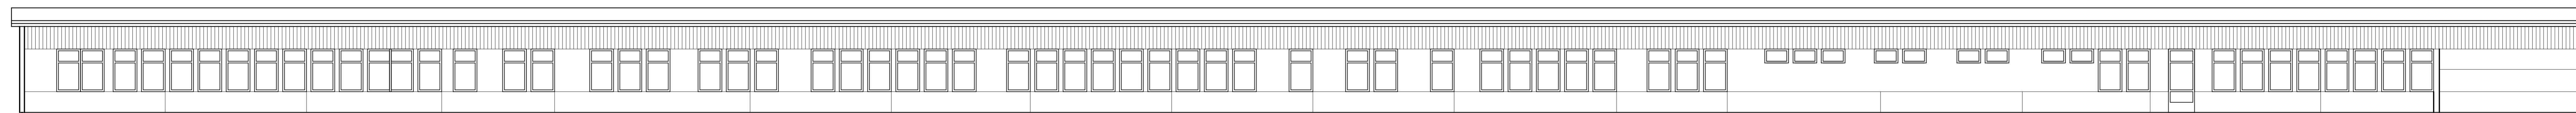

FASAD MOT VÄSTER

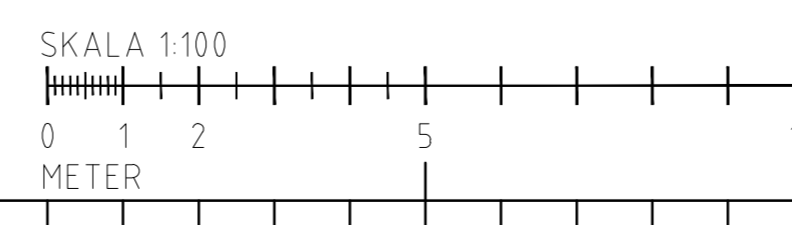

- ▶ KONTRAKTSRITNING
- ▶ FÖRSLAGSRITNING
- ▶ RELATIONSRITNING
- ▶ ARBETS RITNING
- ▶ FÖRFRÅGNINGSUNDERLAG
- ▶ BYGGGLOVSRITNING
- ▶ FÖRHANDSKOPIA

BESTÄLLARE		PROJEKTÖR	
Undagrossisten		ERRWE BYGGKONSULT AB	
UPPDRAG NR 2012	RITIG / ANSVARIG Rolf Walldén	ADRESS JÄGERSROVÄGEN 151 C, 1 TR.	POSTADRESS 213 75 MALMÖ
DATUM 2012-10-31	HANDLAGGARE Rolf Walldén	TELEFON 040-611 98 52	TELEFAX 040-21 98 52
ANSVARIG		ARBETSOMRÅDE KV. KROKSABELN 10 HELSINGBORGSKOMMUN	NUMMER 12 A300:104
		RELATIONSHANDLING FASADER	REV

BET	ANT	ÄNDRINGEN AVSER	SIGN	DATUM
STATUS				
RELATIONSHANDLING				
PROJEKT	KV. KROKSABELN 10			
ÖRENTERING				