




FASAD MOT SÖDER, (INNERGÅRD)

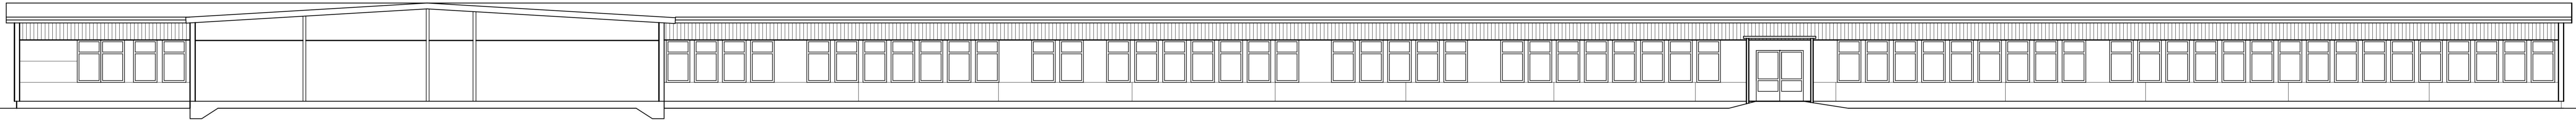


FASAD MOT ÖSTER (INNERGÅRD)

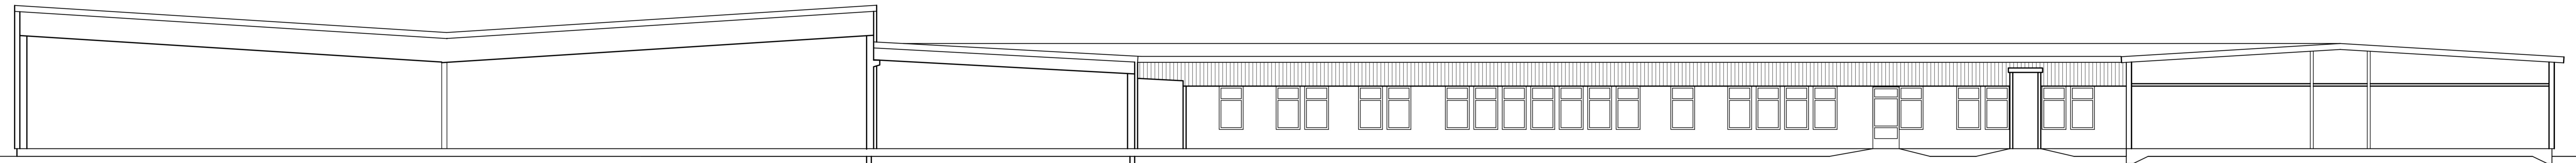

FASAD MOT NORR, (INNERGÅRD)

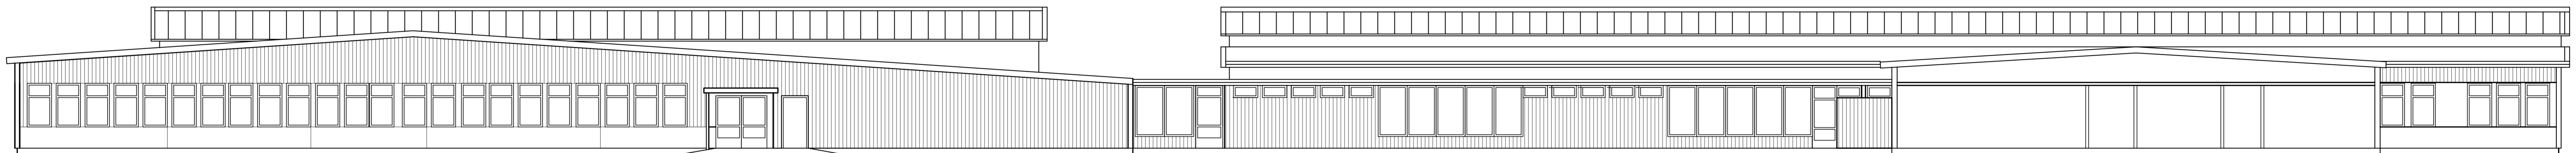

FASAD MOT VÄSTER (INNERGÅRD)

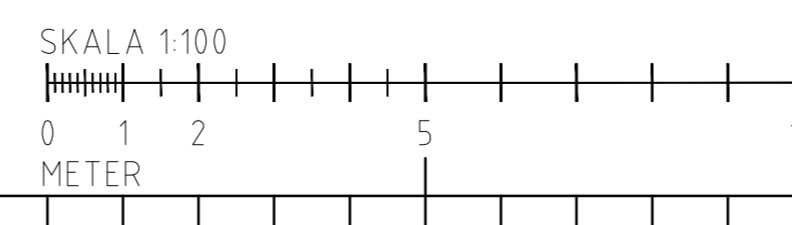

- ▶ KONTRAKTSRITNING
- ▶ FÖRSLAGSRITNING
- ▶ RELATIONSRITNING
- ▶ ARBETS RITNING
- ▶ FÖRFRÅGNINGSUNDERLAG
- ▶ BYGGLOVSRITNING
- ▶ FÖRHANDSKOPIA

BESTÄLLARE		PROJEKTÖR	
Lundagrossisten		ERRWE BYGGKONSULT AB	
UPPDRAG NR	RITIG / ANSÖKAN AV	ADRESS	POSTADRESS
2012	Rolf Walldén	JÄGERSROVÄGEN 151 C, 1 TR.	213 75 MALMÖ
DATEM	HANDLAGGARE	TELEFON	TELEFAX
2012-10-31	Rolf Walldén	040-611 98 52	040-21 98 52
ANSVARIG		ARB. NR.	
		KV. KROKSABELN 10	070-553 20 90
		HELSINGBORGS KOMMUN	
		RELATIONSHANDLING	
		FASADER	
		SKALA	NUMER
		1:100 (A1L)	12 A300:105
		REV	

BET	ANT	ÄNDRINGEN AVSER	SIGN	DATUM
STATUS				
RELATIONSHANDLING				
PROJEKT	KV. KROKSABELN 10			
ORIENTERING				